


<p>320704.4.0019</p> <p>Powiat: kamieński</p> <p>Miasto: Międzyzdroje</p> <p>Obręb: 0019</p> <p>Obiekt: ul. Niepodległości 35, dz. nr 188/10</p>	<p>GEODEZJA</p> <p>Tomasz Konarszewski</p> <p>ul. Kołomyja 7</p> <p>72-500 Międzyzdroje</p> <p>NIP: 855-191-31-90</p> <p>e-mail: geo@konto.pl</p> <p>www.geo.konto.pl</p> <p>tel. (0)13280842, 889-438-805</p> <p>(Nazwa jednostki wykonawstwa geodezyjnego)</p>
<p>Skala: 1 : 500</p> <p>Układ współrzędnych: 2000/15</p> <p>Poziom odniesienie: Kronstadt 86</p>	<p>Wykonano w ramach roboty geodezyjnej : GUK.6448.328.2015</p>
<p>Kierownik roboty: Tomasz Konarszewski</p> <p>Upięknienie zaw.: upr. zaw. 19175</p>	<p>W sprawie opracowania znajdującą się punkty osnowy geodezyjnej numer:</p>
<p>Mapę do celów projektowych sporządzono przy wykorzystaniu:</p> <ol style="list-style-type: none"> 1. Mapa zasadnicza w skali 1 : 500 sekcja: 5.211.16.18.3.1 i 3.2 2. Danych brantowych w części uzbrojenia podziemnego. 3. Pomiaru zleśni wysokości i pomiarów prędkości oraz pomiaru innych obiektów wskazanych przez projektanta. 	<p>c:Brak</p>
<p>Opracował geodezyjnych elementów planu zagospodarowania przestrzennego (linia rozgraniczająca, linia regulacyjna, asie, ulice).</p>	<p>Podlegające ochronie na podstawie art. 15, art. 48 ust. 1 pkt. 3 ustawy Prawo Geodezyjne i Kartograficzne</p>
<p>Na mapie do celów projektowych wykazano następujące uzgodnienie przez ZUDP projekty sieci uzbrojenia terenu: w-510/15; e-24/13; e-398/14; k-410/14</p>	<p>Granice i numery działek ewidencyjnych według danych WFG i K Starostwa Powiatowego w Kamieniu Pom. KBRG 7090</p>
<p>Mapa do celów projektowych została wykonana bez ustalenia obciążeń służebnościami gruntowymi ujawnionymi w księgach wieczystych.</p>	<p>Rejestracja:</p>
<p>Informacje dodatkowe:</p> <ol style="list-style-type: none"> 1. Zakres pomiaru 2. Redakcja znakiw zgodna z instrukcją K-1 (1979) / KI (Podziwna Mapa Kraju z 1988r.) 3. Mapa nadaje się do projektowania w zakresie pomiaru. 4. Stopień kartometryczności mapy do celów projektowych jest zgodny z przepisami instrukcji techn. 5. K-1 (1979) / KI (Podziwna Mapa Kraju z 1988r.) 6. Wszystkie twarde obiekty budowlane podlegają wycofaniu przez jednostki wykonawstwa geodezyjnego. 7. Nie wykazała się istnienia w terenie również uzbrojenia, o którym brak było informacji brantowych i nie zostało odnotowane w czasie inwentaryzacji geodezyjnej. 	<p>Kierownik jednostki wykonawstwa geodezyjnego:</p>
<p>Uzbrojenie opracowano na podstawie:</p> <ol style="list-style-type: none"> 1. Danych brantowych - z literą B. 2. Podziemnego uzbrojenia przebiegu aparatury elektronicznej - z literą A. 3. Bezpośrednich pomiarów powykonawczych - bez litery. <p>W związku z tym w punktach 1 i 2 nie gwarantuję się kompletności, a dokładności położenia uzbrojenia na mapie może być niższa od dokładności kartometrycznej mapy.</p>	<p>mgr inż. Tomasz Konarszewski upr. zaw. 19175 (imię, nazwisko podpis)</p>
<p>Aktualność mapy do celów projektowych na dzień:</p> <p>19.03.2015 roku.</p>	

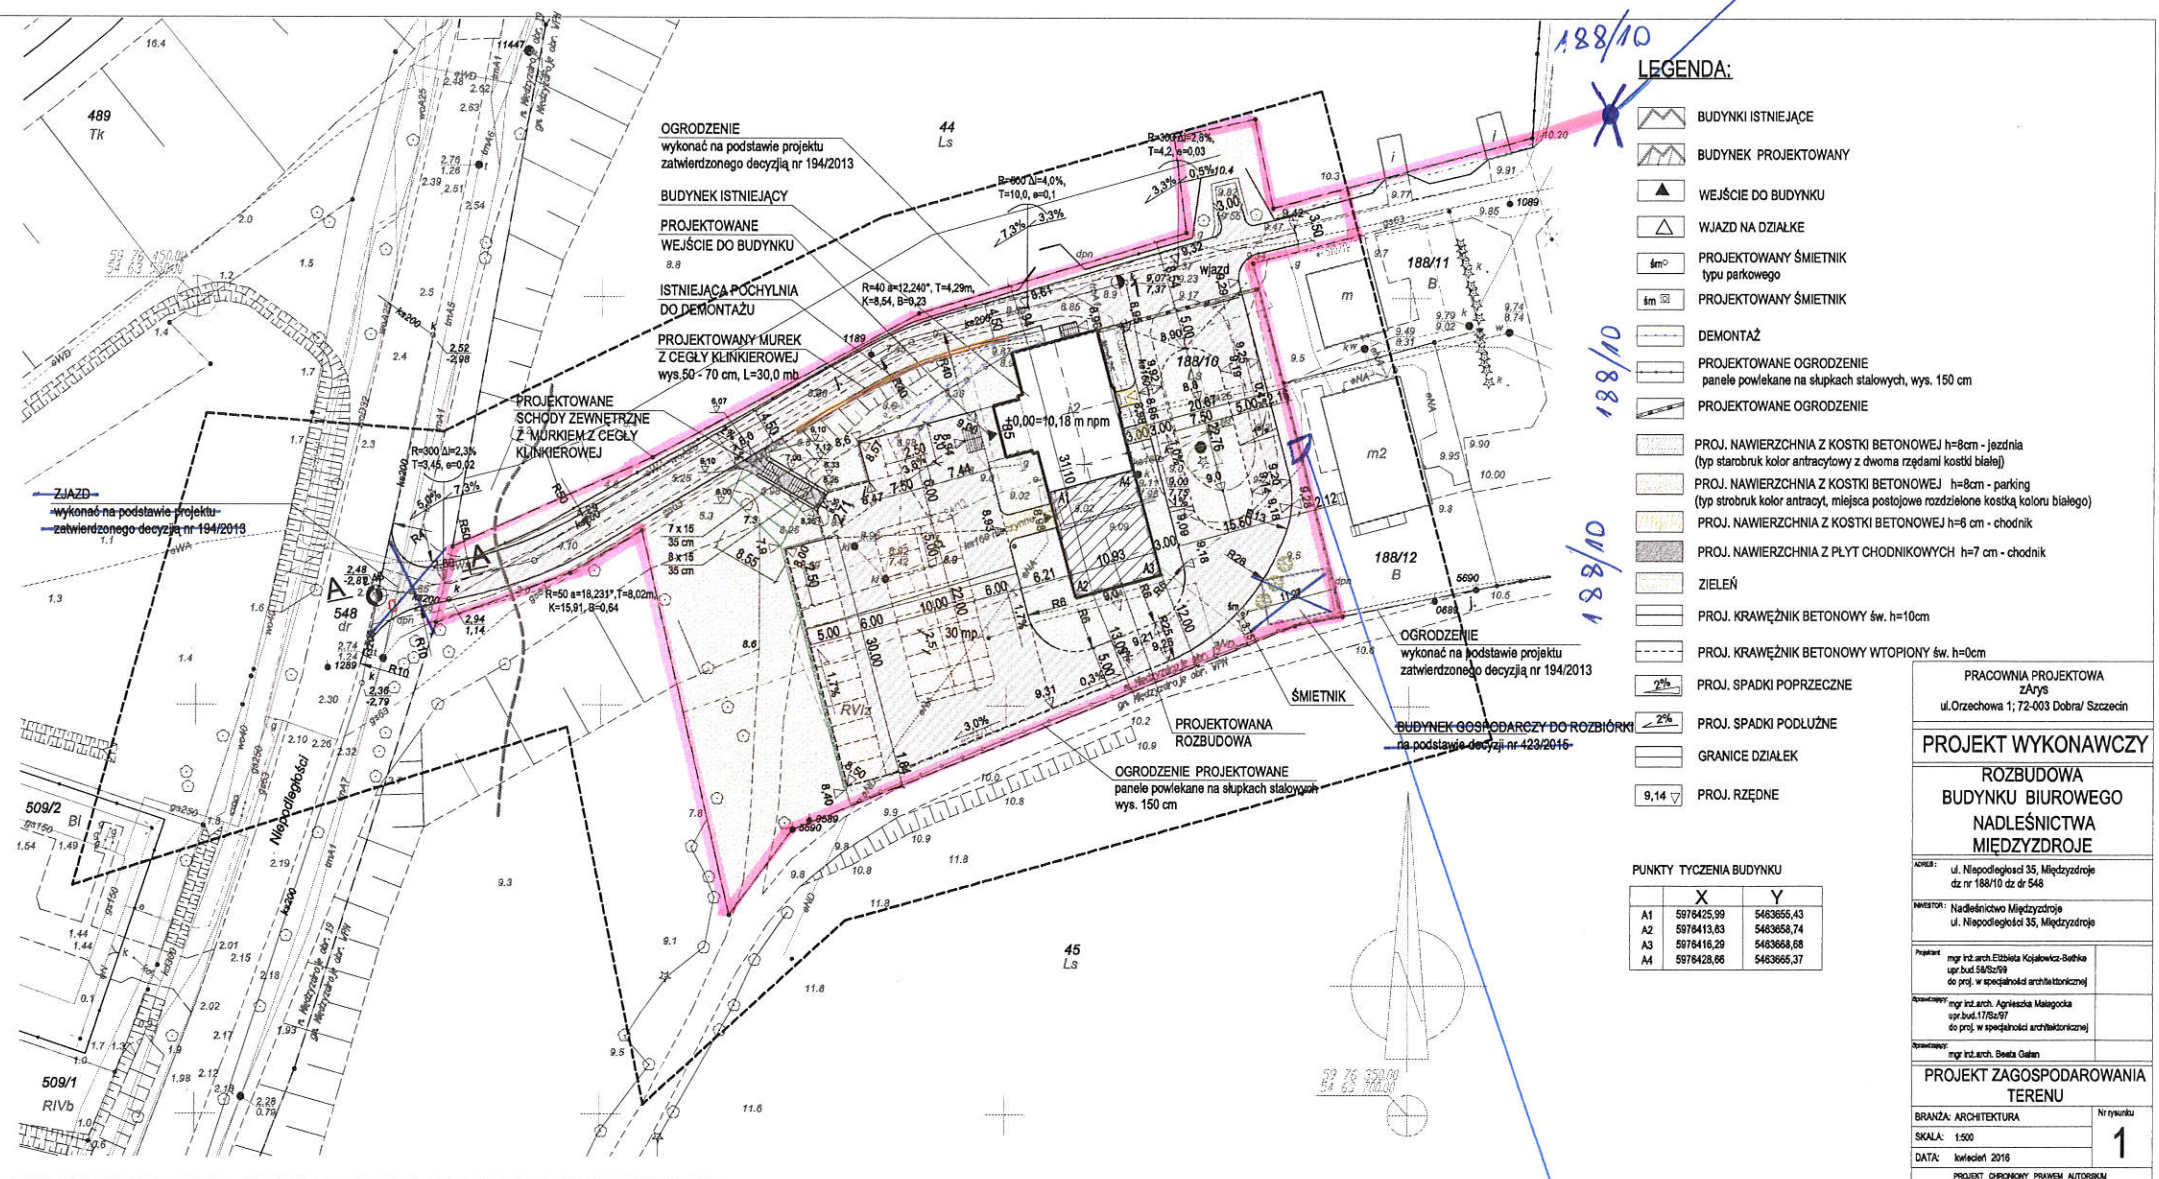

Lampa oświetlenia
typu parkowego
(dodatkowa)

MIĘJSCE WZBUDZENIA
DODATKOWEJ FORTKI SYSTEMOWEJ ($h=1,5m$)
 $SW=1,0m$