




B (1 : 35)

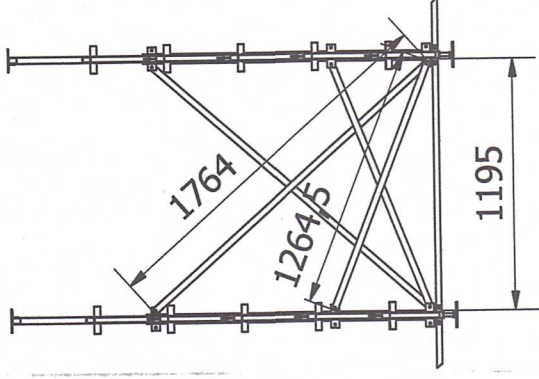


A

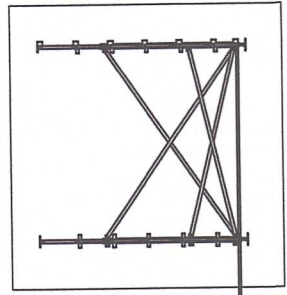

B

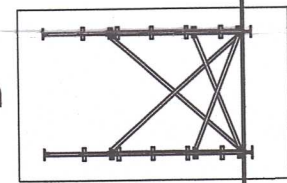

A (1 : 35)

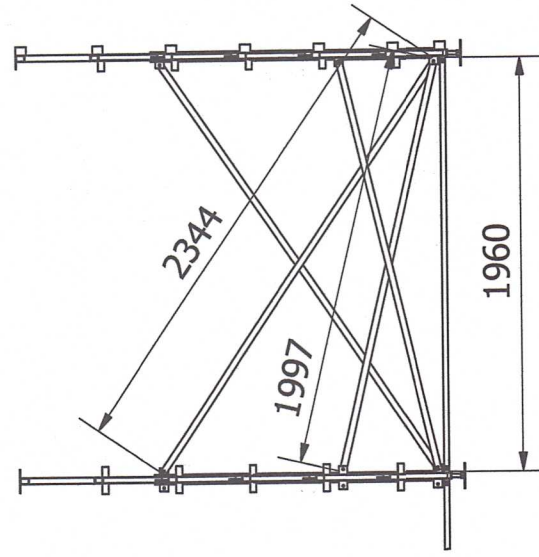

DOKUMENTACJA
POWYKONAWCZA

- P1 - podpora środkowa
- P2 - podpora łącząca
- P3 - podpora zewnętrzna - lewa (przed słupem)
- P4 - podpora zewnętrzna
- P5 - podpora komunikacyjna - lewa
- P6 - podpora komunikacyjna - prawa
- P7 - podpora środkowa (bariery przednie)
- P8 - podpora łącząca (bariery przednie)
- P9 - podpora komunikacyjna - lewa (bariery przednie)
- P10 - podpora komunikacyjna - prawa (bariery przednie)
- P11 - podpora komunikacyjna - lewa (bariery przednie)

„BestSportPro” Sp. z o.o. z siedzibą w ZARZĄDU
ul. Grunwaldzka 5
34-300 ŻYWIEC
NIP 937-23-63-143
Michał Habdas

Poz.	Il. szt.	Nazwisko	Podpis	Data	Zlecenie		Niepołomice
Konstr.		S. Górka		25.08.2014	Materiał	EN10025	Masa
Sprawdz.		G. Alaszkiewicz			S235JR		
Zatwierdz.		M. Habdas					
Podz.	Nazwa projektu						
1:25	Nazwa części		Seksja - E - podpory				
		A2Dokumentacja wykonawcza					

34-300 ŻYWIEC ul. Grunwaldzka 5		5-09.2014/DW		1	
				2	
				3	
				4	
				5	
				6	
				7	
				8	

PRO-INVEST
Szymon Matuszowski
Kierownik Biura
Nr upr. Składek 696K/13

ZAŁOŻENIE
ZORYGINAŁEM