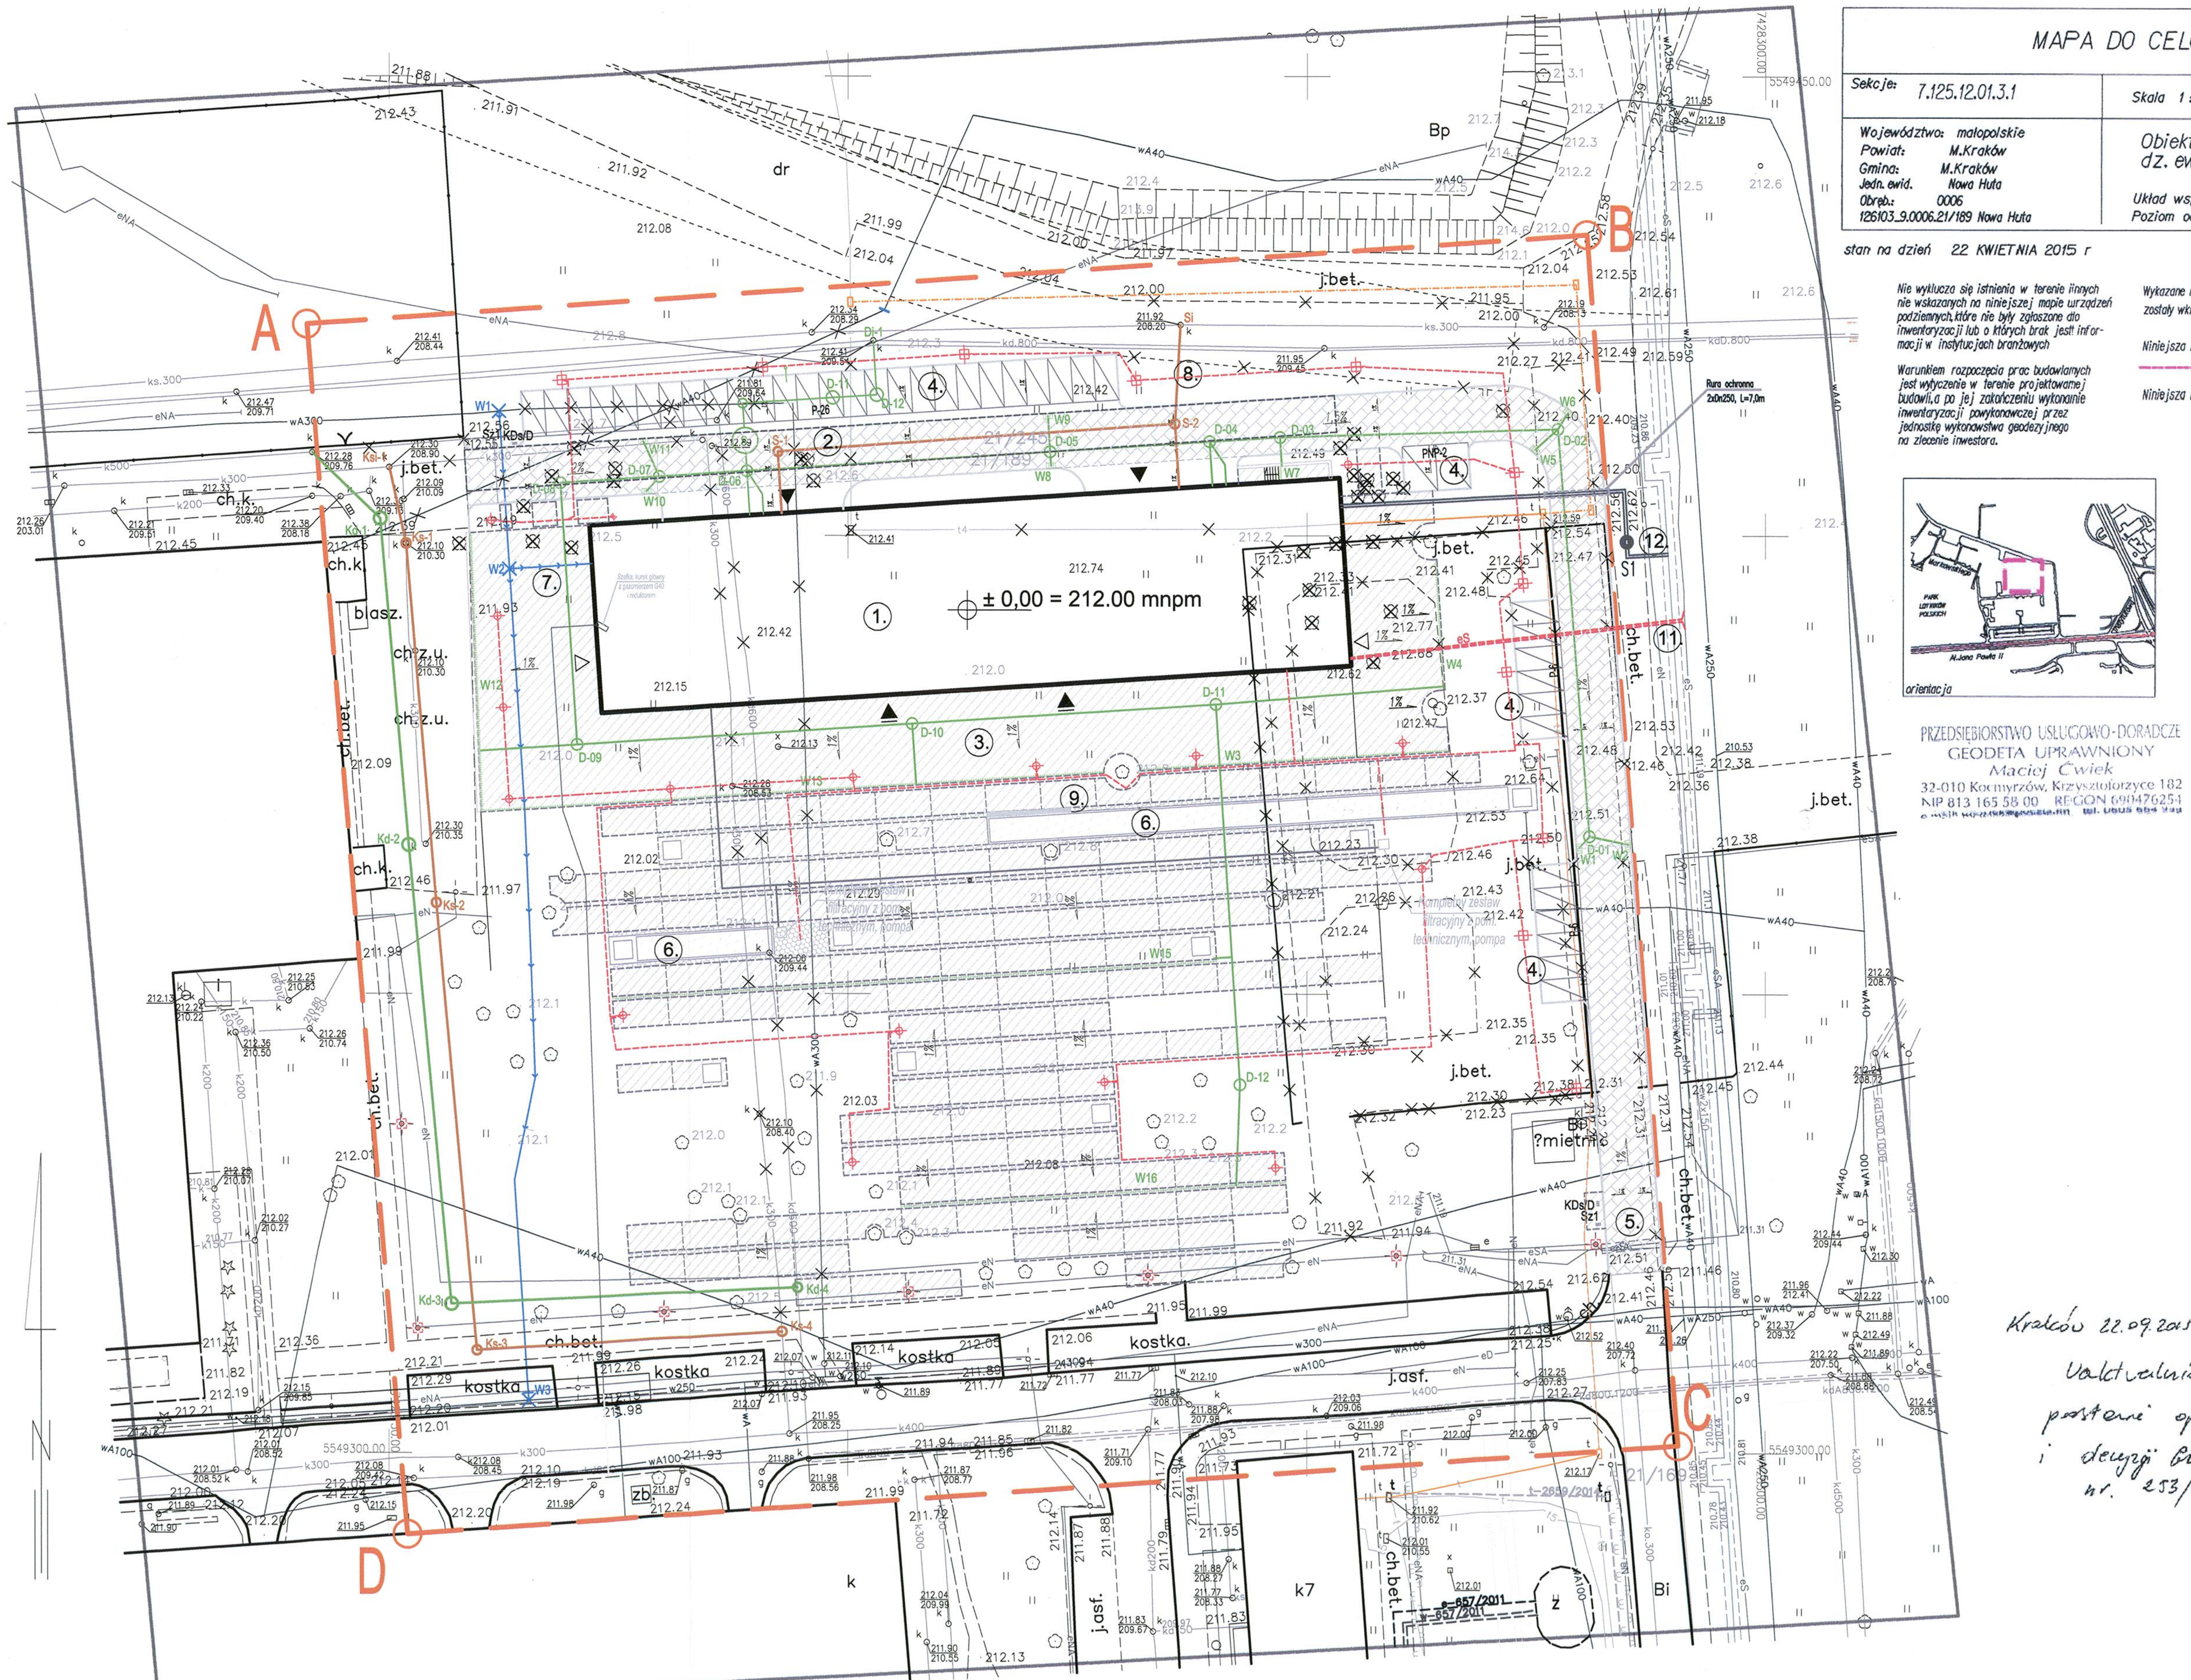

MAPA DO CELÓW PROJEKTOWYCH

Sekcje: 7.125.12.01.3.1	Skala 1:500	Nr ks. rob.: 27/2015 Nr KERG: 2612-234/2015
Województwo: małopolskie Powiat: M.Kraków Gmina: M.Kraków Jedn. ewid. Nowa Huta Obręb.: 0006 126103_9.0006.21/189 Nowa Huta	Obiekt: Al.Jana Pawła dz. ewid. ~~21/189~~ 21/245 Układ współrzędnych: 2000 Poziom odniesienia: Kronsztadt 86	

stan na dzień 22 KWIETNIA 2015 r

Nie wyklucza się istnienia w terenie innych nie wskazanych na niniejszej mapie urządzeń podziemnych, które nie były zgłoszone do inwentaryzacji lub o których brak jest informacji w instytucjach branżowych

Warunkiem rozpoczęcia prac budowlanych jest wytyczenie w terenie projektowanej budowli, a po jej zakończeniu wykonanie inwentaryzacji powykonawczej przez jednostkę wykonawstwa geodezyjnego na zlecenie inwestora.

Wykazane na niniejszej mapie granice nieruchomości zostały wkreślone na podstawie mapy ewidencji gruntów i budynków.

Niniejsza mapa została wykonana bez ustalenia obciążeń dot. służebności gruntowej.

zakres opracowania

Niniejsza mapa zawiera sieci uzgodnione w ZUDP

Sporządził:
GEODETA UPRAWNIONY
MACIEJ ĆWIEK
zam. Krzysztoforzyce 182
Uprawnienia Głównego Geodety Kraju
nr 16639 z dn. 23.06.2001

PRZEDSIĘBIORSTWO USŁUGOWO-DORADCZE
GEODETA UPRAWNIONY
Maciej Ćwiek
32-010 Kocmyrzów, Krzysztoforzyce 182
NIP 813 165 58 00 REGON 690476254

Poświadcza się, że niniejszy dokument został opracowany w wyniku prac geodezyjnych i kartograficznych, których rezultaty zawiera operat techniczny wpisany do ewidencji materiałów państwowego zasobu geodezyjnego i kartograficznego	
Organ prowadzący państwowy zasób geodezyjny i kartograficzny	PREZYDENT MIASTA KRAKOWA
Identyfikator ewidencyjny materiału zasobu - operatu technicznego	2512-234/2015
Data wpisania operatu technicznego do ewidencji materiałów zasobu	22.05 2015r.
Imię, nazwisko i podpis osoby reprezentującej organ	z up. PREZYDENTA MIASTA Lidia Mroczek Inspektor kontroli dokumentacji geodezyjnej i kartograficznej w Wydziale Geodezji

Kraków 22.09.2015

Uaktualniono numer dz. 21/245 na podstawie operatu KERG 2512/852/2014 i decyzji GD.01-1.6831.4.4.2015 z dn. 2015.05.14 nr. 253/2015

Sporządził:
GEODETA UPRAWNIONY
MACIEJ ĆWIEK
zam. Krzysztoforzyce 182
Uprawnienia Głównego Geodety Kraju
nr 16639 z dn. 23.06.2001

Uzgodniono pod względem wymagań higienicznych i zdrowotnych bez ~~zastrzeżeń~~ (z zastrzeżeniami)

UZGODNIĆ PROJ. TECH LAB. Z II ETAPIE

mgr inż. arch. Katarzyna Rapacz-Konias
rzeczoznawca
d/s sanitarnohigienicznych
w zakresie budownictwa
przemysłowego i ogólnego
31-113 Kraków ul. Kapucyńska 5/7
tel. 12 288-01-85

Data: 13.10.2015

L.p. opinii: 8/10/15

LEGENDA:

- A ○— — —○ d GRANICA TERENU OBJĘTEGO OPRACOWANIEM
- ▭ PROJEKTOWANY BUDYNEK CENTRUM BADAŃ ENERGETYCZNYCH
- ▲ PROJEKTOWANE WEJŚCIE GŁÓWNE DO BUDYNKU
- △ PROJEKTOWANA WEJŚCIA DO BUDYNKU
- ▲ PROJEKTOWANA WEJŚCIA TECHNICZNE
- ☒ DRZEWA PRZEZNACZONE DO WYCINKI
- ISTNIEJĄCE DRZEWA DO ZACHOWANIA
- ⊗ PROJEKTOWANA ZIELEŃ
- × × × ISTNIEJĄCE DROGI DO LIKWIDACJI
- PROJEKTOWANE UTWARDZENIE TERENU - CIĄG JEZDNY
- - - - - PROJEKTOWANA CHODNIKI
- Sz1 PROJEKTOWANE SZLABANY WJAZDOWE
- KDs/D PROJEKTOWANA KONTROLA WJAZDU (DOMOFON)
- ▨ PROJEKTOWANE UTWARDZENIA CHODNIKÓW
- ▨ PROJEKTOWANE UTWARDZENIA CIĄGÓW JEZDNYCH
- P-12 PROJEKTOWANE MIEJSCA POSTOJOWE

1. PROJEKTOWANY BUDYNEK CENTRUM BADAŃ ENERGETYCZNYCH
2. PROJEKTOWANA WEWNĘTRZNA DROGA P.POŻ
3. PROJEKTOWANY PLAC UTWARDZONY
4. PROJEKTOWANE MIEJSCA POSTOJOWE
5. PROJEKTOWANA DROGA WEWNĘTRZNA DOJAZDOWA
6. PROJEKTOWANE ZAŁOŻENIA WODNE
7. PROJEKTOWANY PRZYŁĄCZ WODOCIĄGOWY WG ODRĘBNEGO POSTĘPOWANIA ADMINISTRACYJNEGO
8. PROJEKTOWANY PRZYŁĄCZ KANALIZACJI SANITARNEJ WG ODRĘBNEGO POSTĘPOWANIA ADMINISTRACYJNEGO
9. PROJEKTOWANA RZEŹBA
10. UTWARDZONE STANOWISKO CZERPANIA WODY
11. PROJEKTOWANY PRZYŁĄCZ ENERGETYCZNY
12. PROJEKTOWANY PRZYŁĄCZ CIEPŁOWNICZY

INFRASTRUKTURA TECHNICZNA

WODA:

- PROJEKTOWANY PRZYŁĄCZ WODOCIĄGOWY WG. ODRĘBNEGO POSTĘPOWANIA ADMINISTRACYJNEGO
- × PROJEKTOWANE WPIĘCIE W ISTNIEJĄCĄ SIEĆ WODOCIĄGOWĄ WG ODRĘBNEGO POSTĘPOWANIA ADMINISTRACYJNEGO
- PROJEKTOWANA ZEWNĘTRZNA INSTALACJA WODOCIĄGOWA
- SW PROJEKTOWANA STUDNIA WODOMIERZOWA

CO:

- PROJEKTOWANA TRASA PRZYŁĄCZA CIEPŁOWNICZEGO WG. ODRĘBNEGO POSTĘPOWANIA ADMINISTRACYJNEGO
- ● S1 PROJEKTOWANA STUDNIA PRZYŁĄCZA CIAPŁOWNICZEGO

URZĄD MIASTA KRAKOWA
WYDZIAŁ ARCHITEKTURY I URBANISTYKI
30-533 Kraków, Rynek Podgórski 1

KANALIZACJA SANIATRNA:

- Si S-2 PROJEKTOWANY PRZYŁĄCZ KANALIZACJI SANITARNEJ WG ODRĘBNEGO POSTĘPOWANIA ADMINISTRACYJNEGO
- PROJEKTOWANA ZEWNĘTRZNA INSTALACJA KAZALIZACJI SANITARNEJ
- S-1 PROJEKTOWANA STUDNIE KAZALIZACJI SANITARNEJ

KANALIZACJA SANIATRNA:

- Di-1 D-12 PROJEKTOWANY PRZYŁĄCZ KANALIZACJI DESZCZOWEJ WG ODRĘBNEGO POSTĘPOWANIA ADMINISTRACYJNEGO
- PROJEKTOWANA ZEWNĘTRZNA INSTALACJA KAZALIZACJI DESZCZOWEJ
- D-7 PROJEKTOWANA STUDNIE KAZALIZACJI DESZCZOWEJ
- S PROJEKTOWANA OSADNIK
- W10 PROJEKTOWANA WPUSTY DROGOWE
- W16 PROJEKTOWANE ODWODNIENIE SZCZELINOWE

GAZ:

- PROJEKTOWANY PRZYŁĄCZ GAZU

INSTLACJA ELEKTRYCZNA:

- eS ISTNIEJĄCA SIEĆ ELEKTRYCZNA
- eS PROJEKTOWANY KABEL SN 15 kV
- PROJEKTOWANE ZABEZPIECZENIE KABLI
- eN PROJEKTOWANA INSTALACJA ELEKTRYCZNA ZEWNĘTRZNA

STANISŁAW KARPIEL USŁUGI ARCHITEKTONICZNE ul. Droga do Daniela 3, 34-500 Zakopane			
INWESTOR	Politechnika Krakowska im. Tadeusza Kościuszki, ul. Warszawska 24, 31-155 Kraków		
LOKALIZACJA	al. Jana Pawła II 37, dz. ew. nr 21/169, 21/189, obr. 6 Nowa Huta, Kraków		
INWESTYCJA	BUDOWA CENTRUM DYDAKTYCZNO-NAUKOWEGO NOWOCZESNYCH TECHNOLOGII ENERGETYCZNYCH - BUDYNEK NR 2 WRAZ Z WEWNĘTRZNYMI INSTALACJAMI ELEKTRYCZNYMI, SŁABOPRĄDOWYMI, WODOCIĄGOWYMI, KANALIZACYJNYMI, CHŁODNICZĄ, WENTYLACJI I KLIMATYZACJI ORAZ INFRASTRUKTURĄ ZEWNĘTRZNĄ		
FAZA	P. BUDOWLANY	BRANŻA	ARCHITEKTURA
AUTOR	mgr inż. arch. Tytus Stopa		
PROJEKTOWAŁ	mgr inż. arch. Stanisław Karpiel upr. bud. nr 4251/82		
SPRAWDZIŁ	mgr inż. arch. Bartłomiej Bednarczyk upr. bud. nr MPOIA/014/2009		
ZESPÓŁ PROJEKTOWY	mgr inż. arch. Jacek Jarząbek	DATA	08. 2015 r.
		SKALA	1:500
TEMAT RYSUNKU	ZAGOPODAROWANIE TERENU - PLANSZA PODSTAWOWA	NR RYS.	PZT.01

Stanisław Karpiel architekt MP-0262
Bartłomiej Bednarczyk architekt MP-1582

65