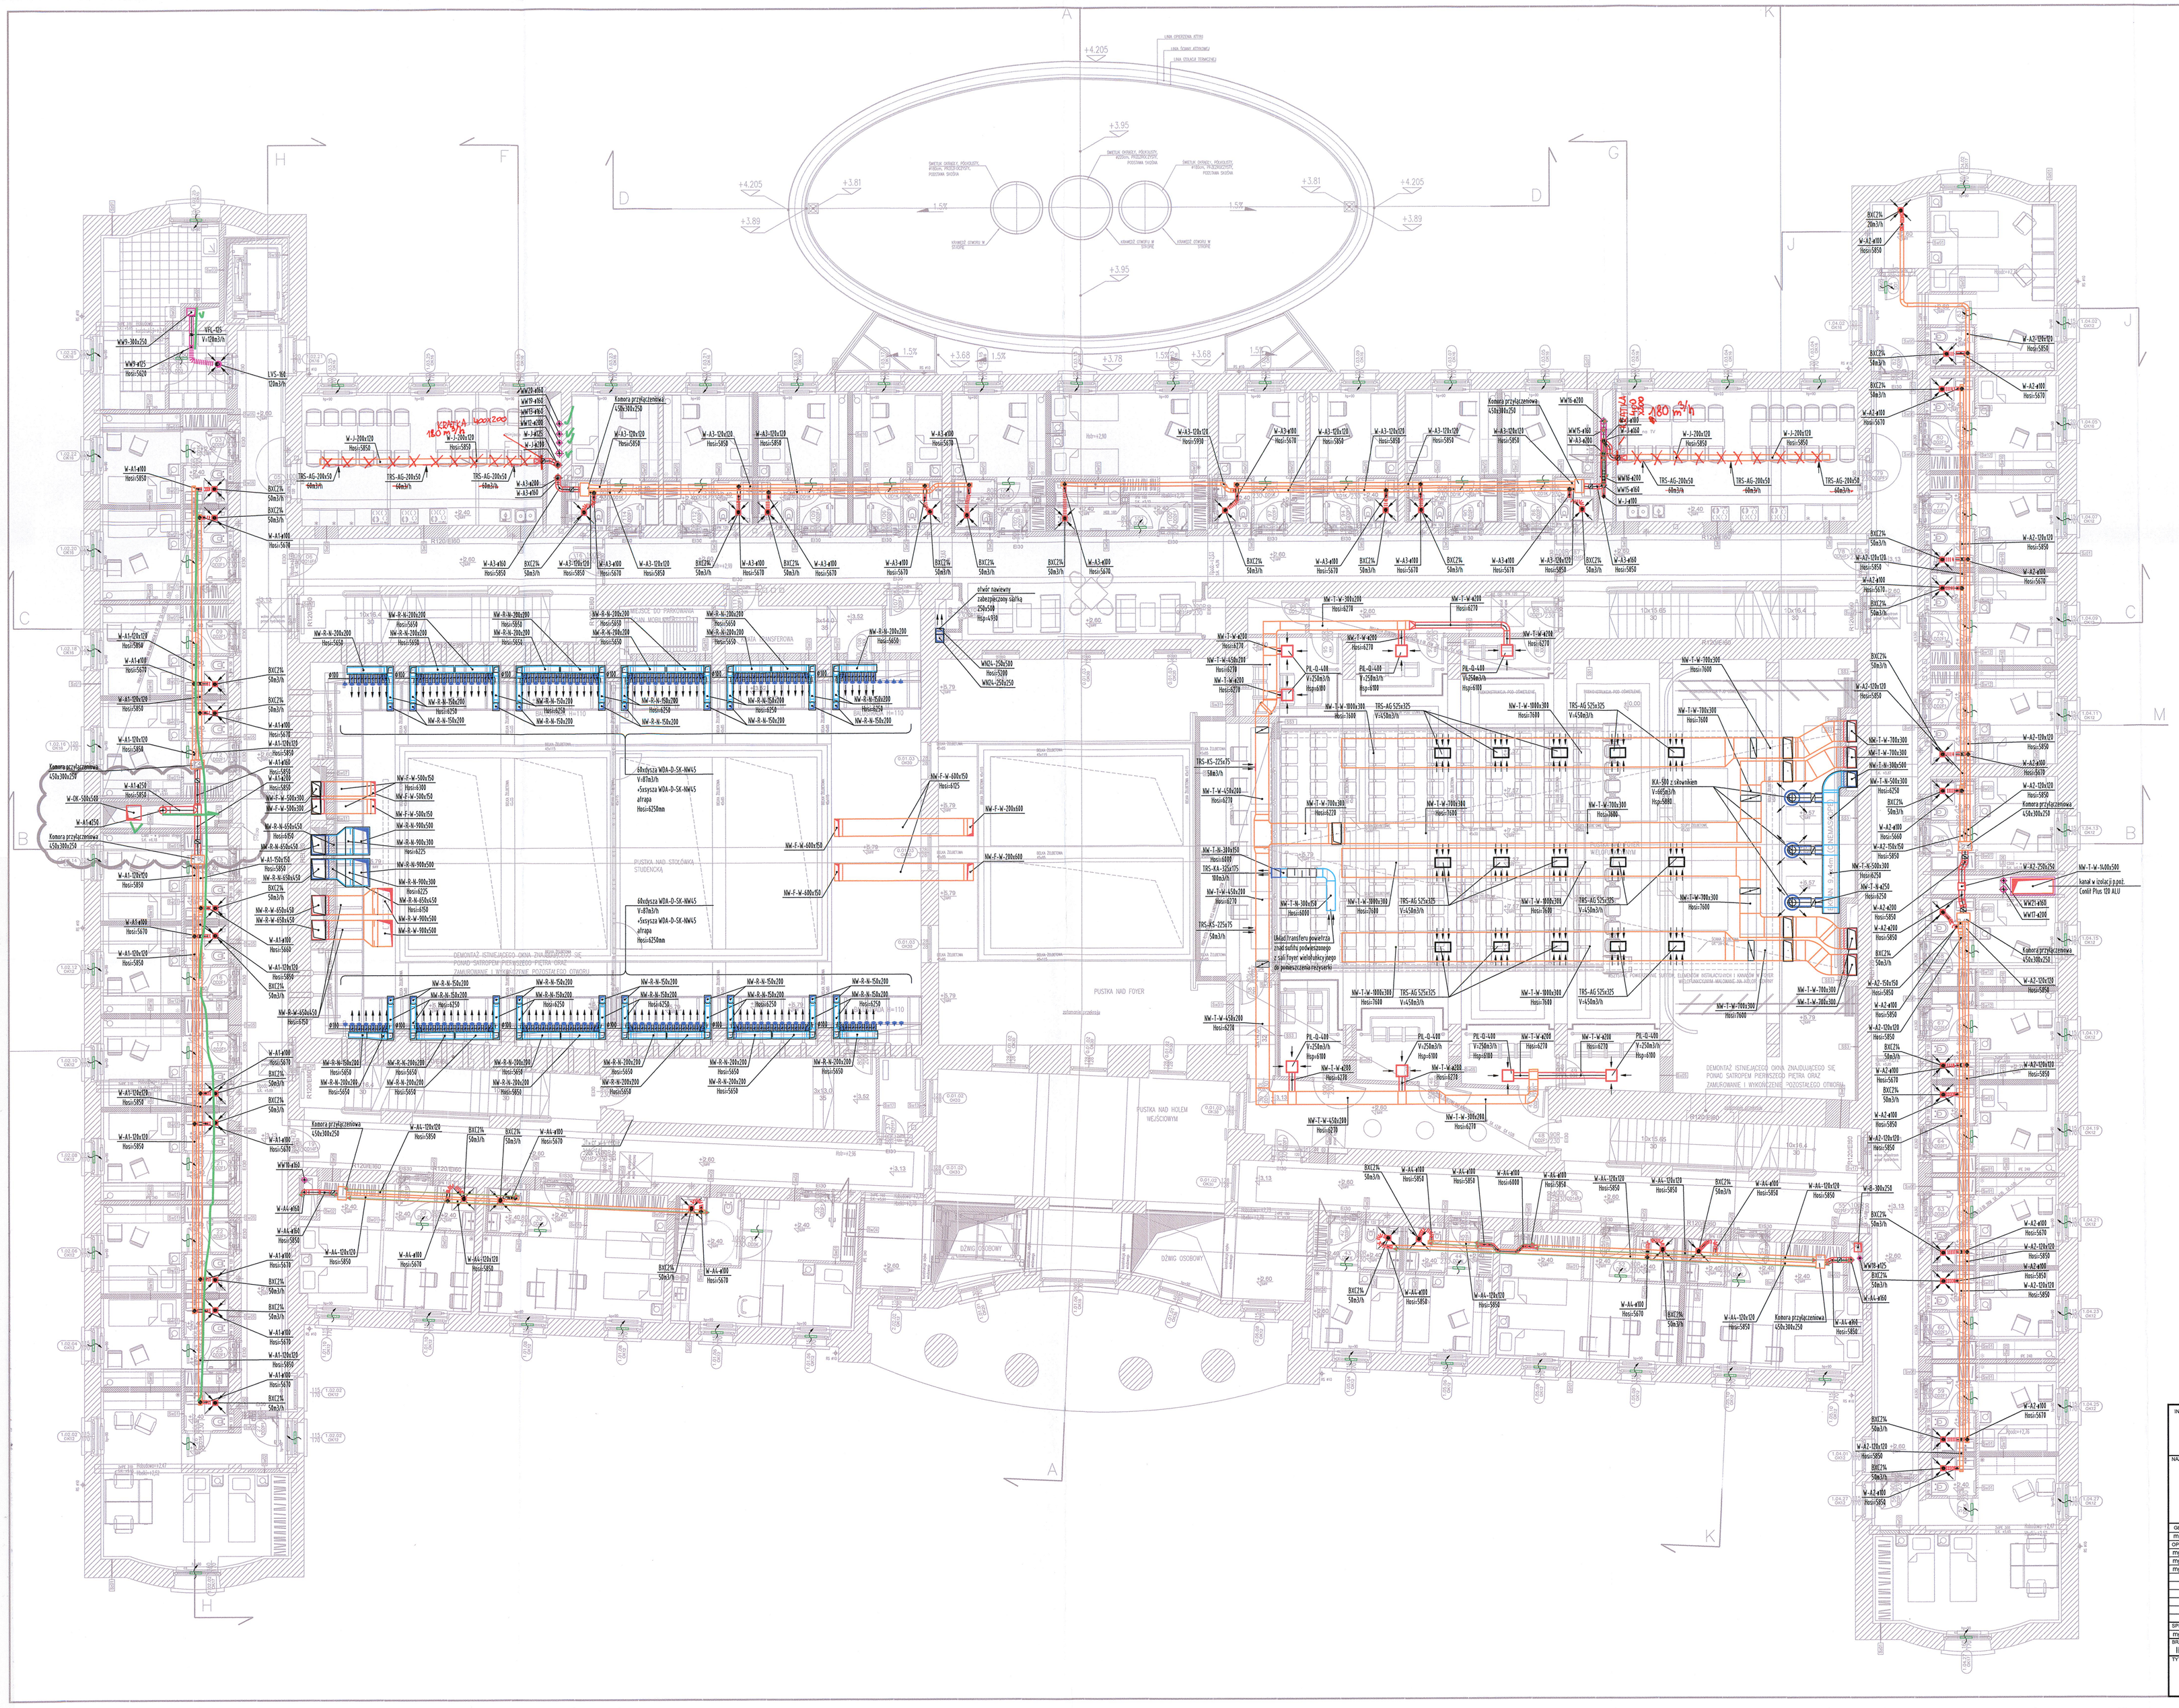

LEGENDA:

- kanał wentylacyjny nawiewny wykonany z blachy
- kanał wentylacyjny wywiewny wykonany z blachy
- kanał wentylacyjny wyciągowy wykonany z blachy
- kanał wentylacyjny nawiewny wykonany z wełny szklanej
- kanał wentylacyjny wywiewny wykonany z wełny szklanej
- kanał wentylacyjny w obudowie bądź izolacji p.poż.
- kanał wentylacyjny w izolacji termicznej
- kanał wentylacyjny elastyczny - typu flex
- urządzenia wentylacyjne nawiewne
- urządzenia wentylacyjne wywiewne
- kratka wyciągowa higrosterowalna
- przepustnica regulacyjna
- regulator stałego / zmiennego wydatku
- klapa p.poż.
- tłumik akustyczny
- kratka transferowa w drzwiach

V=...m3/h

UWAGI

Wszystkie przejścia instalacji przez przegrody wydzielenia pożarowego zabezpieczyć za pomocą klapy p.poż.

Skanska S.A.
Kierownik Robót Instalacyjnych
Tomasz Kamieniecki
upr. budowl. WKP/0150/PWOS/12

Wykonano zgodnie z rysunkiem i naniesionymi zmianami

DOKUMENTACJA POWYKONAWCZA

INWESTOR: Uniwersytet im. Adama Mickiewicza w Poznaniu	ADRES / ADRES DO KORESPONDENCJI: ul.H. Wieniawskiego 1, 61-712 Poznań

NAZWA I ADRES OBIEKTU BUDOWLANEGO

PRZEBUDOWA I ROZBUDOWA DOMU STUDENCKIEGO "HANKA" W POZNANIU
PRZY AL. NIEPODLEGŁOŚCI 26 WRAZ ZE ZMIANĄ ZAGOSPODAROWANIA TERENU
NA DZIAŁCE 6/2 I 8 ARK. 10, OBRĘB POZNAŃ.

GŁÓWNY PROJEKTANT INSTALACJI SANITARNYCH:	UPRAWNIENIA	SPECJALNOŚĆ	PODPIS
mgr inż. PIOTR KLIŃSKI	235/PW/91	instalacje sanitarne	
OPRACOWANIE:			
mgr inż. KONRAD MICHALSKI		instalacje sanitarne	
mgr inż. MAREK MACIEJEWSKI		instalacje sanitarne	
mgr inż. PRZEMYSŁAW DYRDAŁ		instalacje sanitarne	
SPRAWDZAJĄCY:			
mgr inż. GRZEGORZ PISKORZ	35/P/96	instalacje sanitarne	

BRANŻA: INSTALACJE SANITARNE	STADIUM: PROJEKT WYKONAWCZY	DATA: MARZEC 2015	SKALA: 1:100

TYTUŁ RYSUNKU: Instalacje wentylacyjne i klimatyzacyjne. Rzut kondygnacji +1.

JEDNOSTKA PROJEKTOWA:

IRON TOWER INVESTMENT
Paweł Wieczorkiewicz S.K.
ul. Mostowa 11/4, 61-854 Poznań

Studio ADS
spółka z ograniczoną odpowiedzialnością
spółka komandytowa
ul. Mostowa 11/11, 61-854 Poznań

NR RYSUNKU: KW-01-03

REWIZJA: Rew. 01