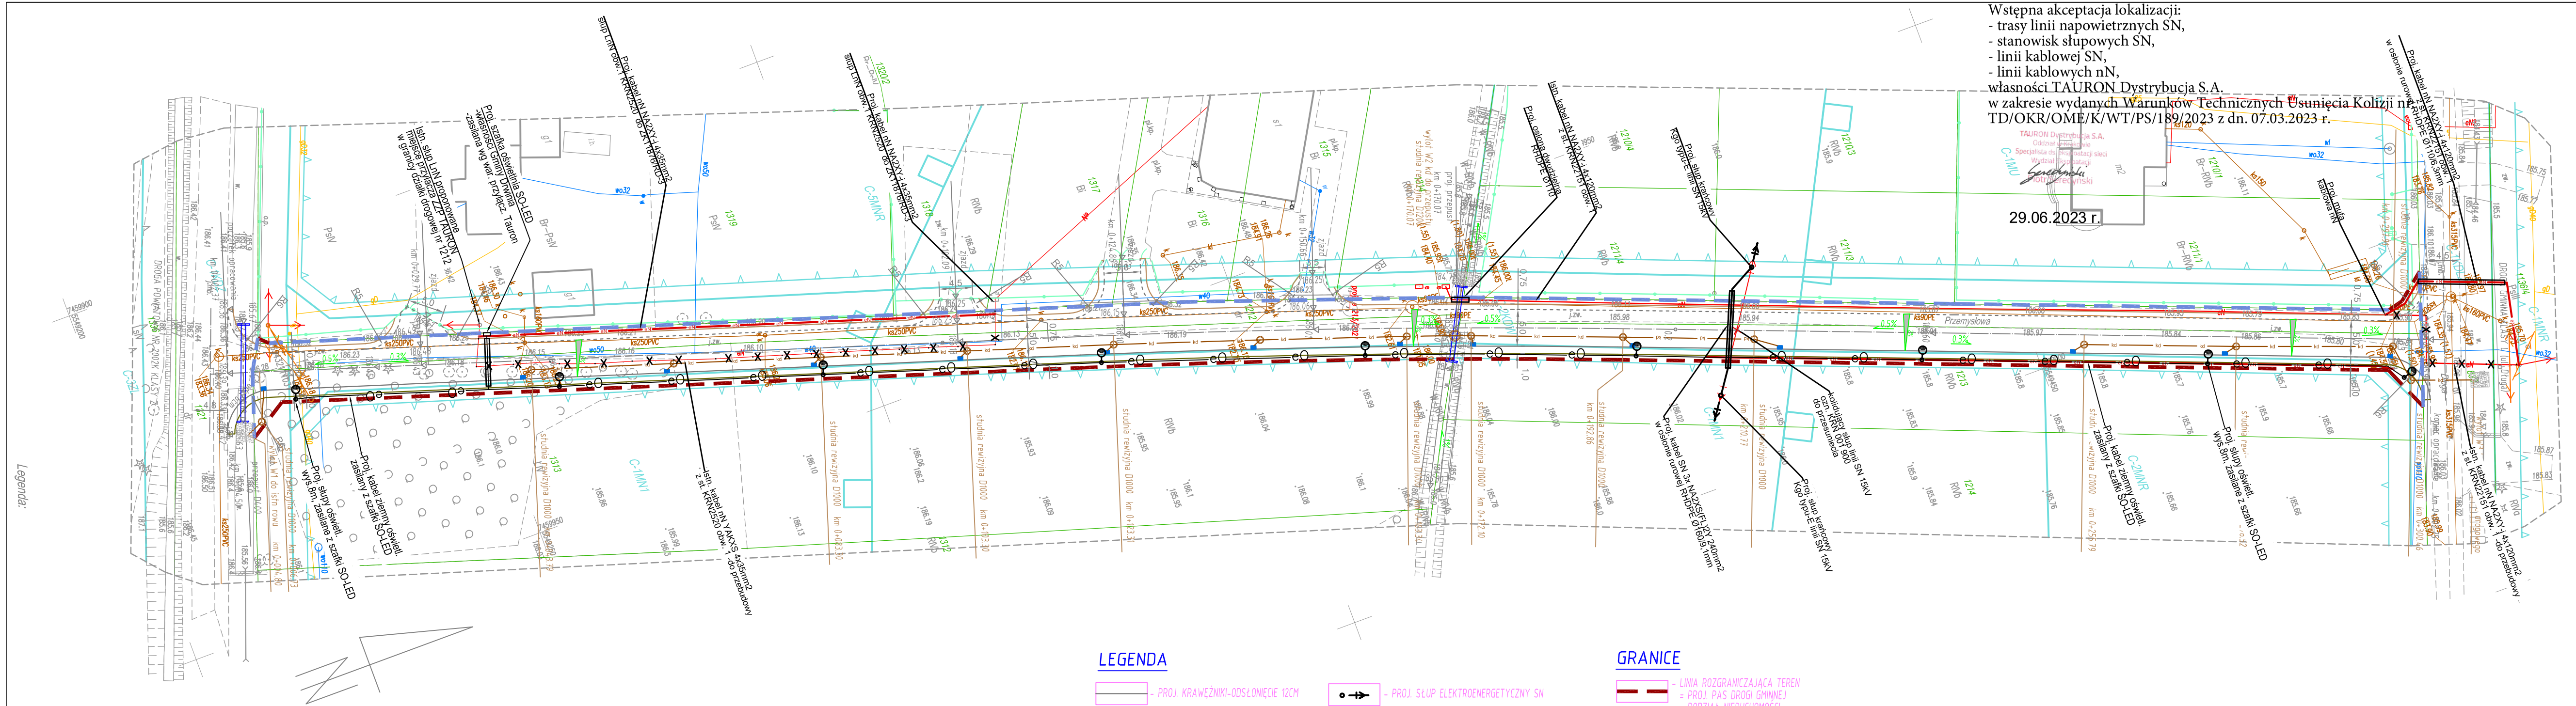

Wstępna akceptacja lokalizacji:
- trasy linii napowietrznych SN,
- stanowisk słupowych SN,
- linii kablowej SN,
- linii kablowych nN,
własności TAURON Dystrybucja S.A.
w zakresie wydanych Warunków Technicznych Usunięcia Kolizji nr
TD/OKR/OME/K/WT/PS/189/2023 z dn. 07.03.2023 r.

29.06.2023 r.

Legenda:

LEGENDA

- PROJ. KRAWĘŻNIKI-ODSŁONIĘCIE 12CM
- PROJ. KRAWĘDŹ BITUMICZNA
- PROJ. OŚ
- OBRZEŻA
- PROJ. PRZEPUST
- PROJ. RÓW
- PROJ. UMOCNIENIE SKARP I DNA PŁYTAMI AŻUROWYMI
- WYMIAR PROJ. ELEMENTÓW
- PROJ. SŁUP ELEKTROENERGETYCZNY SN
- PROJ. LINIA ELEKTROENERGETYCZNA PODZIEMNA SN
- PROJ. LINIA ELEKTROENERGETYCZNA PODZIEMNA nN
- PROJ. LINIA OŚWIETLENIOWA PODZIEMNA nN
- PROJ. SŁUP OŚWIETLENIA ULICZNEGO
- PROJ. OSŁONA RUROWA RHOPE DLA KABLI
- PROJ. ELEMENTY DO ROZBIÓRKI
- PROJ. TELETECHNIKA NAPOWIETRZNA
- PROJ. KANALIZACJA DESZCZOWA
- PROJ. WPUST DESZCZOWY Z PRZYKANALIKIEM

GRANICE

- LINIA ROZGRANICZAJĄCA TEREN = PROJ. PAS DROGI GMINNEJ = PODZIAŁ NIERUCHOMOŚCI
- LINIA ROZGRANICZAJĄCA TEREN = PROJ. PAS DROGI GMINNEJ W GRANICACH JSTN. DZIAŁEK

- linie oddzielające tereny o różnym sposobie zagospodarowania
- nieprzekraczalna linia zabudowy
- MNR - teren zabudowy mieszanej: mieszkaniowej, usługowej, wytwórczej
- MU - teren zabudowy mieszkaniowo - usługowej
- KDL - teren tras i urządzeń komunikacyjnych (dróg i ulic)
- MN - teren zabudowy mieszkaniowej
- ZL - tereny lasów
- KDZ - teren tras i urządzeń komunikacyjnych (dróg i ulic)
- KDW - teren tras i urządzeń komunikacyjnych (dróg i ulic)
- granice aglomeracji wodnej Drwinia

Granice działki 12/2 zostały ustalone z wymagany dokładnością na podstawie danych ewidencyjnych: P.1201-BR12014, 3488,20-18/1999, 3488,20-28/2007. Nie wykluczа się istnienia w terenie innych nie wykazanych na rysunkach mapie urządzeń podziemnych, które nie były zgłoszone do inwentaryzacji lub o których brak jest informacji w instytucjach branżowych. Warunkiem rozpoczęcia prac budowlanych jest wykonanie w terenie projektowanej budowli, a po jej zakończeniu wykonanie inwentaryzacji powykonawczej przez jednostkę wykonawstwa geodezyjnego na zlecenie inwestora.

Granice działki przyjęto na podstawie danych z zasobu ewidencji gruntów. Nie ustalono dostępnej służebności na opracowanym obszarze. Niniejsza mapa powstała na podstawie pomiaru w terenie, danych numerycznych oraz wektoryzacji mapy zasadniczej i ewidencyjnej.

MAPA DO CELÓW PROJEKTOWYCH

wg. matrykulskie
powiat: brzeski
gmina: Drwinia 120103_2
obręb: Dziewin 0003

ID zgłoszenia: 6640.4387.2022

skala 1:500

Układ wsp. poziomych "2000217"
Układ odniesienia wysokości Kronsztadt (86)
Sytuacja ogólna z terenem na dzień 03.12.2022

Wykonał:

FIRMA GEODEZYJNA POMIAR
Maciej Chorobik
tel 12 274 62 57, 604 120 495
32-447 Sieprаw ul. Jana Pawła II 38
NIP: 681-190-61-40 REGON: 120100925
www.mchpomiar.pl email:bipomiar@wp.pl

mgr inż. Maciej Chorobik
Nr uprawnień: 21564

Zlecenie: 4210022
Data opracowania mapy 03.12.2022
—— — — - opracowanie zakresu opracowania

Projektant branża elektryczna
inż. Mirosław Opocki
upr. MAP/0058/POOE/03
Pracownia Projektów Drogowych "PROJECT LINE"
mgr inż. Monika Stanisz
32-020 Wieliczka
Grabie 393
tel. 516-00-367-296, e-mail: projectline@o2.pl

Stadium, temat, adres: PROJEKT BUDOWLANY - PAB

ROZBUDOWA DROGI GMINNEJ UL. PRZEMYSŁOWA KLASY TECHNICZNEJ D WRAZ Z BUDOWĄ I PRZEBUDOWĄ SIECI UZBROJENIA TERENU W M. DZIEWIN

Adres inwestycji: działki ewidencyjne nr 833, 1212, 1213, 1313, 1321 obr. 0003 Dziewin

Inwestor: Wójt Gminy Drwinia, 32-709 Drwinia 57	Obiekt, branża: **Elektryczna**
Projektant: **mgr inż. Monika Stanisz** nr upr. MAP/0296/POOD/07	Przedmiot rysunku: SYTUACJA
Projektant: **inż. Mirosław Opocki** nr upr. MAP/0058/POOE/03	Data opracowania: **05.2023**
	Skala **1 : 500** rys.nr **EE.1**